# Общество с ограниченной ответственностью **«РемМастер»**

424000, Республика Марий Эл, г. Йошкар-Ола, ул. Транспортная, д.74 Тел./факс (8362) 63-05-35 email: remmaster@inbox.ru ИНН 1215136518/КПП 121501001

## Лицензия № МКРФ 01359 от 19 декабря 2013

На осуществление деятельности по сохранению объектов культурного наследия (памятников истории и культуры) народов Российской Федерации

### Свидетельство СРО №0317.00-2017-1215136518-П-140

О допуске к определенному виду или видам работ, которые оказывают влияние на безопасность объектов капитального строительства

Заказчик — Муниципальное бюджетное образовательное учреждение дополнительного образования «Мариинско- Посадская детская школа искусств»

Реставрация объекта культурного наследия регионального значения «Каменный двухэтажный дом, II пол. XIXв.», расположенного по адресу: Чувашская Республика, г. Мариинский Посад, ул. Ленинская, д.3 (ул. Московская д.14)

# НАУЧНО-ПРОЕКТНАЯ ДОКУМЕНТАЦИЯ

Том 5 Раздел 2 Комплексные научные исследования

Книга 2. Историко-архитектурные натурные исследования

04-21/04-19-НИ



# Общество с ограниченной ответственностью «РемМастер»

424000, Республика Марий Эл, г. Йошкар-Ола, ул. Транспортная, д.74 Тел./факс (8362) 63-05-35 email: remmaster@inbox.ru ИНН 1215136518/КПП 121501001

### Лицензия № МКРФ 01359 от 19 декабря 2013

На осуществление деятельности по сохранению объектов культурного наследия (памятников истории и культуры) народов Российской Федерации

### Свидетельство СРО №0317.00-2017-1215136518-П-140

О допуске к определенному виду или видам работ, которые оказывают влияние на безопасность объектов капитального строительства

**Заказчик** — Муниципальное бюджетное образовательное учреждение дополнительного образования «Мариинско- Посадская детская школа искусств»

Реставрация объекта культурного наследия регионального значения «Каменный двухэтажный дом, II пол. XIXв.», расположенного по адресу: Чувашская Республика, г. Мариинский Посад, ул. Ленинская, д.3 (ул. Московская д.14)

# НАУЧНО-ПРОЕКТНАЯ ДОКУМЕНТАЦИЯ

Том 5 Раздел 2 Комплексные научные исследования

# **Книга 2. Историко-архитектурные натурные исследования** 04-21/04-19-НИ

Генеральный директор Бурлаков В.Ю

Главный архитектор проекта Овчинников Н.Н.

Главный инженер проекта Овчинникова З.Н.

# Авторский коллектив.

Фамилия И.О.	Должность	Участие
Бурлаков В.Ю.	Генеральный директор	Руководитель
Овчинников Н.Н.	Главный архитектор проекта	Общее руководство работ
Овчинникова З.Н.	Главный инженер проекта	Научное руководство работ
Подыганова О.С.	Инженер-технолог	Разработка технологических решений
Макарова В.Б.	Инженер-проектировщик	Составление графической части и пояснительной записки

Взам. инв. №	
Взам.	
Подп. и дата	
№ подл.	

$\dashv$							
							Лист
						04.21/04.10 1111	
Изм.	Кол.уч.	Лист	№док.	Подп.	Дата	04-21/04-19-НИ	
			[				

		ЛИ	ст согласований.	
Дол	іжность, наиме организации	нование	Подпись	Фамилия И.О.
	ст №док. Подп.	Дата	04-21/04-19-	-НИ

Взам. инв. №

Подп. и дата

Инв. № подл.

Изм. Кол.уч. Лист №док.

Подп.

# Состав научно-проектной документации.

№ тома	Обозначение	Наименование	Примечание
1 1	2	3	4
1		Раздел 1. Предварительные работы	'
1	04-21/04-19-ИРД	Книга 1. Исходно-разрешительная	
_		документация.	
2	04-21/04-19-ПИ	Книга 2.Предварительные исследования	
3	04-21/04-19-ФМ	Книга 3.Фотофиксационные материалы	
		Раздел 2. Комплексные научные	
		исследования	
4	04-21/04-19-ИАИ	Книга 1. Историко-архивные и	
	0.4.04.40.4377	библиографические исследования	
5	04-21/04-19-НИ	Книга 2. Историко-архитектурные	
(	04.21/04.10 TH	натурные исследования	
6	04-21/04-19-ТИ	Книга 3. Инженерно-технические исследования	
7	04-21/04-19-TO	Книга 4. Отчет по комплексным научным	
,	04-21/04-19-10	исследованиям	
		Раздел 3. Проект реставрации и	
		приспособления	
		Стадия «Эскизный проект»	
8	04-21/04-19-П3	Книга 1. Пояснительная записка	
9	04-21/04-19-AP	Книга 2. Архитектурные решения	
10	04-21/04-19-KP	Книга 3. Конструктивные решения	
		Стадия «Проект»	
11	04-21/04-19-П3	Книга 1. Пояснительная записка	
12	04-21/04-19-AP	Книга 2. Архитектурные решения	
13	04-21/04-19-КР	Книга 3. Конструктивные решения	
14	04-21/04-19-ИОС	Книга 4. Инженерное оборудование, сети	
		инженерно-технического обеспечения,	
		инженерно-технические мероприятия,	
	0.1.01/0.1.12 = 2.7	технологические решения	
15	04-21/04-19-ПОР	Книга 5. Проект организации	
1.6	04 21/04 10 FF	реставрации	
16	04-21/04-19-ПБ	Книга 6. Мероприятия по обеспечению пожарной безопасности	
17	04-21/04-19-МГН	Книга 7. Мероприятия по обеспечению	
1 /	V <del>1</del> -41/V <del>1</del> -17-IVII Π	доступа маломобильных групп населения	
		(МГН)	

Подп. и дата Инв. № подл.

							04-21/04-19-	СП					
							0 <del>4-</del> 21/0 <del>4-</del> 19-C11						
İ	Изм.	Кол.уч.	Лист	№док.	Подп.	Дата							
	Разработал		Макарова				Состав проекта	Стадия	Лист	Листов			
Ī	ГАП		Овчинников				1	П	1				
	Н.контр.		Подыганова										
							YDMY.		_ 4				
	ГИП		Овчинн	икова				$\frac{1}{12}$	ОО «Рем\	Ластер» і			

		Стадия «Рабочая проектно-сметная
		документация»
18	04-21/04-19-ПЗ	Книга 1. Пояснительная записка
19	04-21/04-19-AP	Книга 2. Архитектурные решения
20	04-21/04-19-КР	Книга 3. Конструктивные решения
21	04-21/04-19-ИОС	Книга 4. Инженерное оборудование, сети инженерно-технического обеспечения, инженерно-технические мероприятия, технологические решения
22	04-21/04-19-CM	Книга 5. Сводный сметный расчет.
		Раздел 4. Научно-реставрационный отчет.

Научный руководитель авторского коллектива, ГАП \_\_\_\_\_ Овчинников Н.Н.

<u></u>	B. No.							
	Взам. инв. №							
	E E							
	ата							
	Подп. и дата							
	Пол							04-21/04-19-СП
				Лист		Подп.	Дата	
	l E	Разрабо	тал	Макаро				Состав проекта Стадия Лист Листов
	под	ГАП		Овчинн				П 1
	Инв. № подл.	Н.контј	p.	Подыга	нова			
	Ине	ГИП		Овчинн	икова			ДРМДООО «РемМастер» 5

# Содержание

Авторский коллектив.	2
Лист согласований	
Состав научно-проектной документации.	
1.Введение	
2. Натурные исследования.	
3. Анализ изменений объекта во времени.	
Э. Анализ изменении объекта во времени.	

Инв. № подл. Подп. и дата Взам. инв. №

Изм.	Кол.уч.	Лист	№док.	Подп.	Дата

## 1.Введение

Основанием для проведения обследования объекта культурного наследия (памятника истории и культуры) регионального (республиканского) значения «Каменный двухэтажный дом, II пол. XIX в.», расположенного по адресу: Чувашская Республика, г. Мариинский Посад, ул. Ленинская, д.3 (ул. Московская д.14) являются:

- МУНИЦИПАЛЬНЫЙ КОНТРАКТ № 0115300023819000019 от 22.04.2019г. между Муниципальным бюджетным образовательным учреждением дополнительного образования «Мариинско-Посадская детская школа искусств» Мариинско-Посадского района Чувашской Республики и ООО «РемМастер»;
- Техническое задание на разработку научно-проектной документации «Реставрация объекта культурного наследия (памятник истории и культуры) регионального значения объекта культурного наследия (памятника истории и культуры) регионального (республиканского) значения «Каменный двухэтажный дом, II пол. XIX в.», расположенного по адресу: Чувашская Республика, г. Мариинский Посад, ул. Ленинская, д.3 (ул. Московская д.14);
- Задание на проведение работ по сохранению объекта культурного наследия, включенного в единый государственный реестр объектов культурного наследия (памятников истории и культуры) народов РФ, или выявленного объекта культурного наследия №4 от 24.01.2019 г.

04-21/04-19-НИ

Лист

3. No				
Взам. инв. №				
B35				
Подп. и дата				
Тодп.				
Į.				
е подп.		<u> </u>		Ι

Кол.уч. Лист №док.

Изм.

Подп.

Дата

# 2. Натурные исследования.

В рамках подготовки проекта ремонта объекта культурного наследия регионального (республиканского) значения «Каменный двухэтажный дом, II пол. XIX в.», расположенного по адресу: Чувашская Республика, г. Мариинский Посад, ул. Ленинская, д.3 (ул.Московская д.14) проведены натурные исследования, в соответствии с ГОСТ Р 55567-2013 «Порядок организации и ведения инженерно-технических исследований на объектах культурного наследия. Памятники истории и культуры. Общие требования», которые включают в себя:

- обмерные чертежи, необходимые для подготовки проекта;
- сравнение полученных данных с данными историко-архивных и библиографических исследований;
  - анализ изменений объекта во времени.

Работы проводились с использованием лазерного дальномера RGK D60 №896448267. По наружным обмерам в дневное время суток при естественном освещении, в помещениях при искусственном освещении.

Взам. инв. Ј								
Подп. и дата								
Инв. № подл.	Изм	<b>К</b> ол уш	Лист	№ лок.	Полп.	Лата	04-21/04-19-НИ	Лист 8

# 3. Анализ изменений объекта во времени.

По данным историко-архивных и библиографических исследований на объекте культурного наследия регионального значения «Каменный двухэтажный дом, II пол. XIX в.», расположенного по адресу: Чувашская Республика, г. Мариинский Посад, ул. Ленинская, д.3 (ул. Московская д.14), в 60-70 в ходе приспособления под современное использование внутренняя планировка претерпела изменения, в ходе приспособления здания под жилье, размещение различных организаций и учреждений. В 60-е -70-е гг. XX в площади здания использовались ГПТУ-12. Первоначальное крыльцо главного входа и входные двери не сохранились.

Проведенные замеры показали, что отклонений от размеров по техническому паспорту БТИ 20.11.2006 г., выполненного МУП БТИ «ТЕХИНДОМ» Мариинско-Посадского района ЧР, не обнаружено. Данных измерений достаточно для подготовки проекта реставрации и приспособления объекта.

Графические материалы натурных исследований представлены в приложении.

Лист


9


Взам. инв. №							
Подп. и дата							
тодл.							
в. № подл.					04-21/04	4-19-НИ	

Кол.уч. Лист №док.

Подп.

Дата

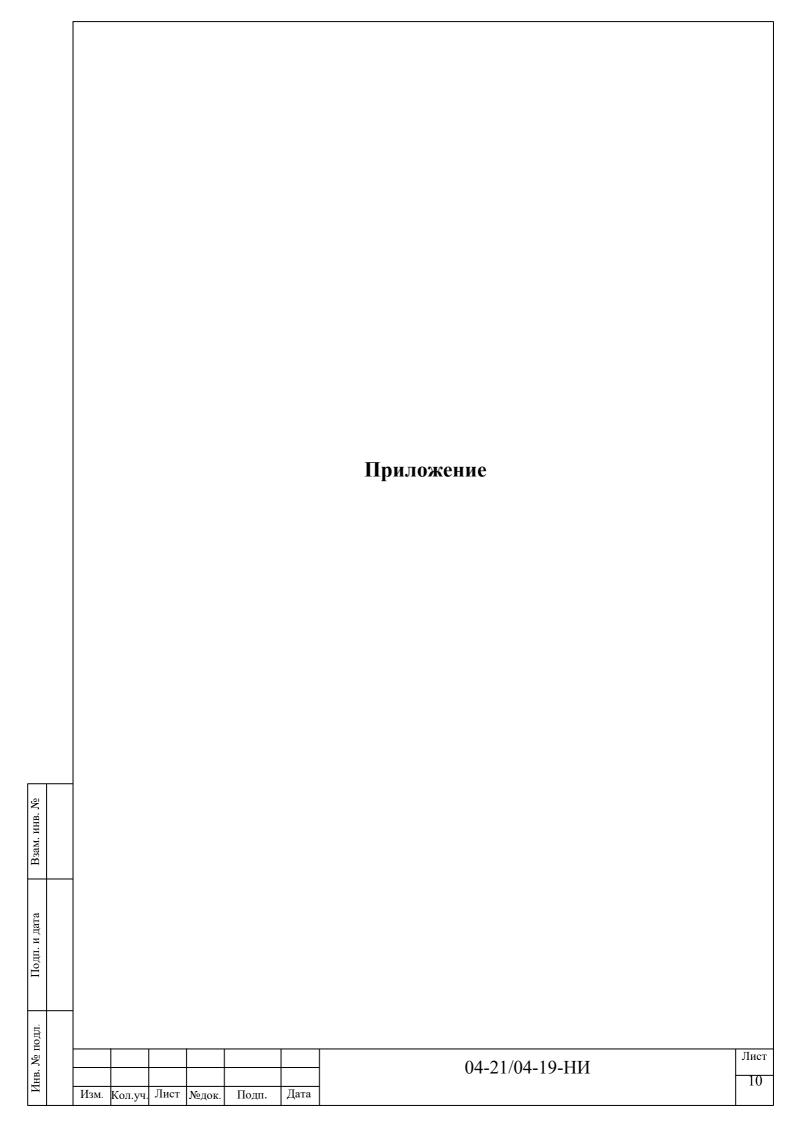

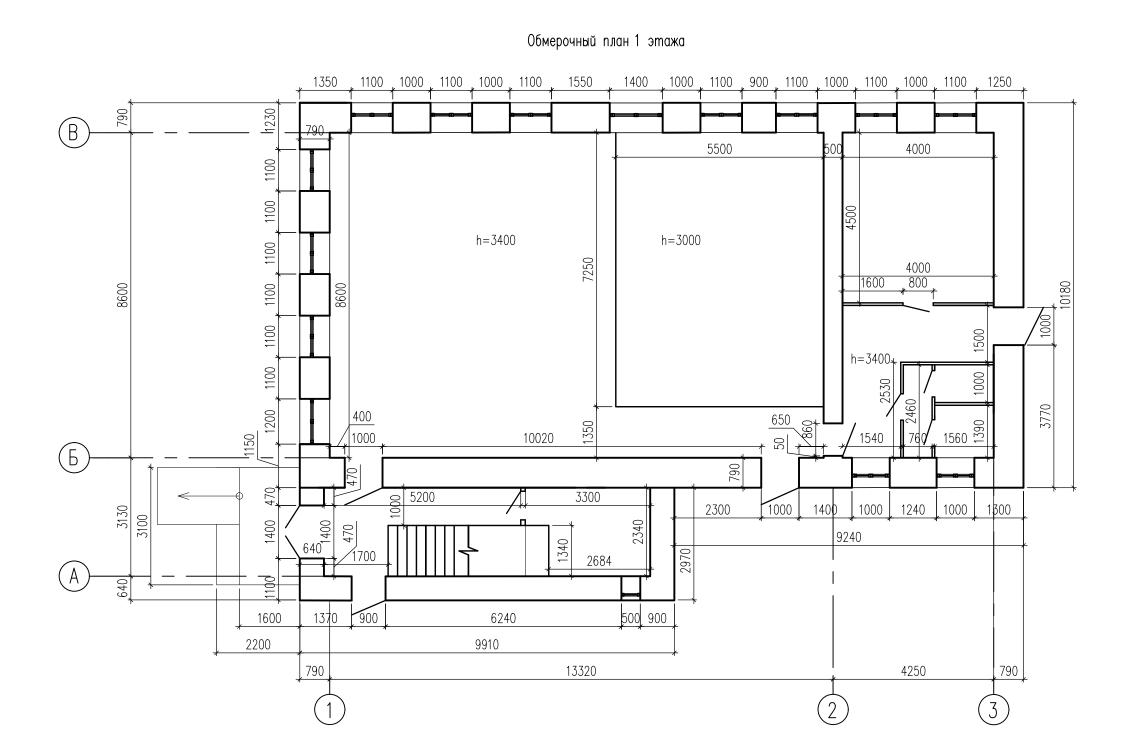


### Примечание:

1. Обмерочный чертеж выполнен 26.04.2019

						04-21/04-19-04					
						Реставрация объекта культурного наследия (памятника истории и культуры) регионального (республиканского) значения "Каменный двухэтажный дом, II пол. XIX&", расположенного по адресу.					
Изм.	Кол.уч.	Лист	Ngok	Пogn.	Дата	Чувашская Республика, г. Мариинский Посад, ул. Ленинская, д.З (ул.Московская д.14)					
				./			Стадия	Лист	Листов		
ГАП		Овчинников Н.Н.		A.			П	1	4		
ГИП		Овчинникова З.Н.		glower			''	'	•		
Проверил		Подыганова О.С.		Jook							
Разраб.		Макарова В.Б		JAN			000"РемМастер"		ıcmep"		

# Обмерочный план 2 этажа

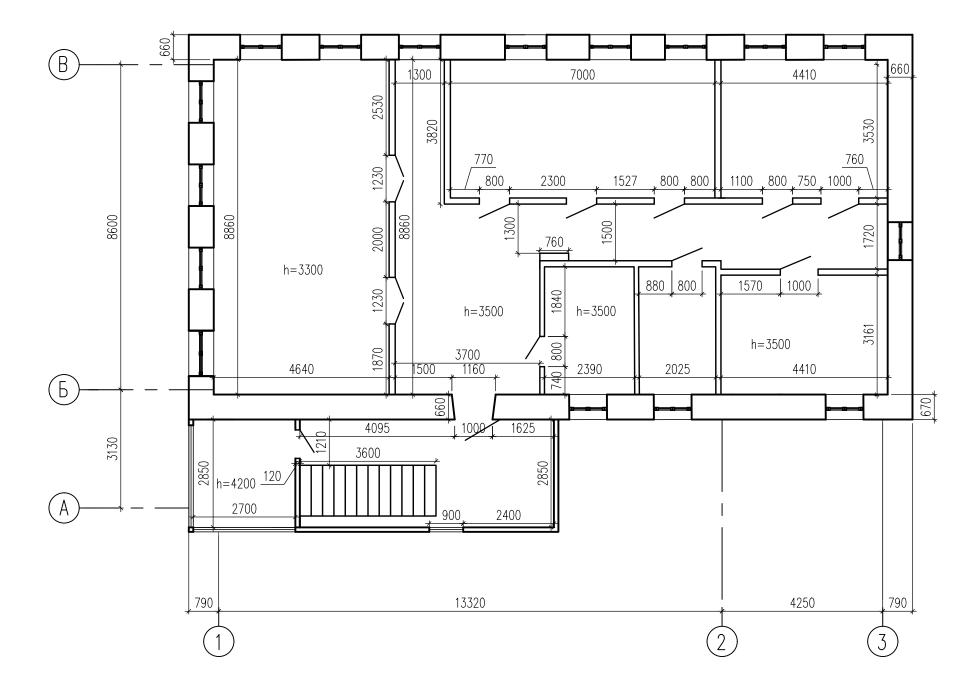

## Примечание:

1. Обмерочный чертеж выполнен 26.04.2019

						04-21/04-19-04					
						Реставрация объекта культурного наследия (памятника истории и культуры) регионального (республиканского) значения "Каменный двухэтажный дом, II пол. XIXв.", расположенного по адресу. Чувашская Республика, г. Мариинский Посад, ул. Ленинская, д.3 (ул.Московская д.14)					
Изм.	Кол.уч.	Лист	Ngoĸ	Пogn.	Дата						
				./			Стадия	Лист	Листов		
ГАП		Овчинников Н.Н.		A.				2	4		
ГИП		Овчинникова З.Н.		glower				۷	ı		
Проверил		Подыганова О.С.		#20f							
Разраб.		Макарова В.Б		JAN			000"РемМастер"		ıcmep"		

