
## ПРОЕКТ ИСКУССТВЕННОГО ЛЕСОВОССТАНОВЛЕНИЯ на весну, осень 2020 г.

Лесничество <u>Ше</u>	муршинсь	к <u>ое</u> Учас	тковое	лесн	ичество Шешрии	en Ctol	
Номер квартала_	23	Номер в	ыдела_	3	Площадь участка	1.9	_ га
Подразделение л	есов по це	левому наз	значени	:Ю	7ксплуатационн (защитные, эксплуатационные, р		
Главная порода_	COCHA	or.	_ Сопу	тству	ующие породы	резервные)	
Вид культур	Enlo	WHHE					
N	(сплошн				ые, подпологовые, реконструкция)  сштаб 1:10 000		

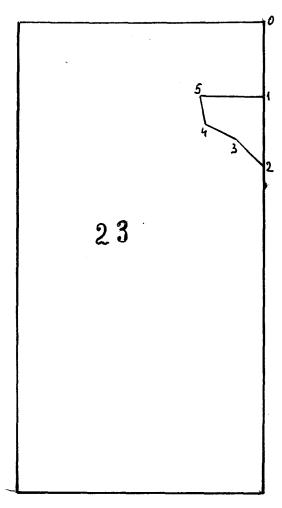



$$\begin{array}{r}
0-1 & \frac{4089^{\circ}}{197.5} \\
1-2 & \frac{4089^{\circ}}{182} \\
2-3 & \frac{2355^{\circ}}{104} \\
3-4 & \frac{2375^{\circ}}{89} \\
4-5 & \frac{2320^{\circ}}{75} \\
5-1 & \frac{2881^{\circ}}{168.5}
\end{array}$$

1. Категория площади лесовосстановления: вырубка 2018 года, гарь года,
, состояние очистки услово
(редина, пустырь, прогалина) лесоразведения
(сенокосы, осушенные болота, культивируемые земли, земли из-под сельхозпользования, овраги, иные) 2. Количество пней, <u>600</u> шт./га, средний диаметр <u>36</u> см, средняя высота <u>20</u> см.
3. Захламленность Слабая , доступность техники доступнет
3. Захламленность Слабая (отсутствует, слабая, средняя, сильная)  4. Лесорастительные условия: рельеф Солистий, почва дерного слабо подудл., с пишения простой каки, степень увлажнения , степень увлажнения ,
тип условий местопроизрастания <u>СЗЛРК</u> В, степень задернения почвы <u>Слабо</u> ,
поврежденность почвы участка (степень) нем (слабая, средняя, сильная)
(слабая, средняя, сильная) 5. Зараженность почвы вредителями, вид, шт./га им
6. Характеристика сохраненного подроста главных (целевых) пород: средний возраст подроста
лет, количество тыс. шт./га: всего в т.ч. по породам
, средняя высота подростам,
категория густоты, жизнеспособность подроста (редкий, средний, густой)
, категория крупности
(жизнеспособный, нежизнеспособный) (мелкий, средний, крупный) распределение по площади
(равномерное, неравномерное, групповое)  состояние подроста  —   —   —   —   —   —   —   —   —   —
7. Характеристика подроста сопутствующих древесных пород, кустарника: порода
количество, шт./га, средняя высота м.
8. Допустимые параметры нежелательных (малоценных) пород: порода Бе/гез а
количество,
9. Расчистка участка <i>в плыш и в в</i> (полосная с корчевкой, без корчевки пней, сплошная)
расстояние межну пентрами полос м инирина полос м
10. Срок лесовосстановления стрым 2020.
10. Срок лесовосстановления <u>Стрим ісло</u> (начало, окончание (месяц, год)  11. Способ обработки почвы, применяемые машины и орудия <u>мел стр. М. З-вл. / 17кл., -16</u> (механизированная, ручная)
12. Вид обработки почвы: сплошная, полосами, бороздами, террасирование, площадками, иное
(подчеркнуть), глубина обработки почвы 15.18 см, расстояние между центрами обрабаты-
ваемой почвы м, время (срок) обработки почвы окт негоры месяц,
год. 2019
13. Метод создания культур: посадка сеянцами, саженцами, посев рядовой, посев строчно- луночный, комбинированный (подчеркнуть), способ создания <i>муслая мосадуе</i> , (механизированный, ручной)
применяемые машины и орудия по шит Колесово
14. Схема размещения посадочных (посевных) мест, расстояния:
между рядами (площадками) $3$ м, в рядах (в площадках) $6,7$ м
15. Густота посадки, посева (кол-во посадочных, посевных мест) на 1 га, тыс. шт. 4, 4
16. Схема смешения пород <i>С</i> - <i>C</i> - <i>C</i>

	<i>б.</i> - 4, 4 , на всю площадь <i>8</i> , 4
на дополнение на 1 га	, на всю площадь
18. Характеристика посадочного (г	посевного) материала по породам: 2 к ленциие
2000	эждение, селекционная категория, класс качества семян, место сб
19. Подготовка семян к посеву	(снегование, стратификация, обработка фунгицидами, ина
20. Виды и способы ухода, их крат	тность
(механизированный, ручной, удаление травя травянистой растит	нистой растительности в рядах с рыхлением (без рыхления) почительности по пластам срезанием (прикатыванием), иная) растимент удамение травличением расп
2-й гон русций (пол - ду г.	hamusi wo never mhakement ho
3-4 FOIT herestonic whom - Drives	ранный удаление травяниетой ра правиний уданние травяниетой ра
4-4 ron recologembennam	groe
<i>V</i>	
	·
	ми леса
23. Иные мероприятия по защите в	ь мероприятий, объем работы) культур (огораживание, прокладка канав и др.)_ стражения сражения сражения с-
25. Намечаемые сроки обследован	ия, годы <i>2020, 2022, 2024, 2026</i>
	з покрытые лесной растительностью земли 202
К проекту прилагаются:	
1. Карточка обследования естестве 2. Перечётная ведомость естествен 3. Показатели степени заселенност	нного возобновления леса к учетной карточке;
Составил: Начальник участка Ванюш	un B. M. Beerey 20.
<b>Проверил:</b> Инженер по лесовосстановлению	Ф.И.О. (подпись, чис
	Ф.И.О. (полись, чис 0-134305 М. Л Ф.И.О.

## УЧЕТНАЯ КАРТОЧКА обследования естественного возобновления леса

1. Минист Участково Группа лес	ерство при е лесничест сов <u>ЭКС'</u> п	родных рес <sub>BO</sub> Шему мат	урсов и экол Уллсы И в	погии ЧР Ј СЕЧ кв. М	Іесничество № <u>23</u> Вы	<u>Шемурши</u> ыдел <u>З</u>	инское Площадь,	ra 19
2. Характе	ристика зем	иель, не пок	рытой лесн	юй растите	льностью	вырубка 🧀	<i>1018</i> ro,	да,
3. Тип леся	года, ј а <i>Сз п Рк</i> возраст, по	Тип ле	сораст. усл				се бонитета_	1
(по порода Ср. высота		-2,0 T	ыс.шт. С Размещени	рубки Ср.возраст е: равном,	ля насаждений 25 куртин, гру	пповое		
6. Способ Технологи примыкан кули и	рубки и раз ия лесосечни ия и пр.) С еди об ре и	меры лесосых работ (м Повеления Повеления	секи <u>Спл</u> метод рубок и 2018-19 захопия	iscumal, c ceson pyb fer, coop lkou co	113 <sub>к</sub> 164 ки, способ порубо смоича	У М грелевки, с О ГИВ О О ИОВИ В	пособ очист эт акто в разрей	ки срок
7. Характе	ристика ест	гественного	возобновл	ения				
Порода			ыс.шт. на 1	··	Средний	Средняя	Состав	
			последующ		возраст,	высота,	возоб- новления	Полнота
			В том числе		лет			(сомкн.)
	Bcero	Мелк.	Средн.	Круп.				
5	1, 3	0.8	0.5		2	0.9		
	ие: равноме <i>р.С.Г</i> возобновле	weeppe	ol					га,
недостато	чное		га	, плохое ил	и отсутству	ет	?	га
лиственны самосева Источник  11. Кол-во Состав  12. Захлам средняя—	ый га, и подроста и обсемене о семеннико иленность (2150 м3	лиственно- хвойных по ния:	хвойный	га, листве (ес- от, полосы, к возраст (для) м3 на 1 га ее 51 м3 на	нный уртины, недор и полос, кур ; слабая — 10 1 га)	аличием по га го пор по пор т., недоруб )20 м3 на	од его полог еса) одам ов, стен леса	a).
до 2000 ш	т. на 1 га; г	устой – бол	iee 2000 шт	. на 1 га)	– менее 100 Lukuvie <sub>e</sub> h		, среднеи гу	стоты

3		
	лемов и моховой покровы. преобладающие виды	
	14. Травяной и моховой покровы: преобладающие виды консаль вала купене лекар отвенная венния троснициневидный Степень задернелости (отсутствует – до 10%; слабая – 1130%; средняя – 3150%; сильная – более 50%)	-
	сильная – более 50%)  15. Название почвы (мех. состав, генезис, подстилающая порода, уровень мерзлоты) дереней -	
	стаго-подренение с гинистични простойками	_
	Степень минерализации почвы в %	~
	Степень минерализации почвы в %	_
	Yraemor	_
	улсе ток 17. Доступность участка (доступен для проведения лесовосстановительных мероприятий; не доступен) _ 900 тупен	
	Дополнительные сведения	-
i		
:	Намечаемые мероприятия:	_
	1. Оставить под естественное заращивание леса	
	2. Провести содействие естественному возобновлению леса	l
	В том числе сохранение подроста при рубках леса га	i
	3. Под лесные культуры 19 га Под реконструкцию га	
	110д реконструкцию	ı
- - - - -		
1		
	«М» авпусит 2019 г. Обследование произвел мал. Ужисетка	-
	(полжность)	
	Вазенице В. А. (Ф.И.О., подпись)	
1		

## 

Номер пробной площади (п.п.)	Порода		еделение под старше по вь	Средняя высота,	Кол-во неблагонадеж-		
Номера учетных площадок		Мелкий до 0,5 м	Средний 0,51 1,5 м	Крупный свыше 1,5 м	Итого:	M	ного подроста, шт.
1	2	3	4	5	6	7	8
п.п. 1 Номер уч. пл. /	5	. 1	- 2		3		
2	5	2	_		2		
3	Б	: 3			3		
4	5	- 1	. 1		2		
5	Б	1	``2		3		
Итого по п.п.		8	5		/3		
Всего по участку		800	500		1300	0,9	
Ср. группа           Всего           по участку							

Схематический чертеж обследуемого участка
Расположение на нем пробных площадей и учетных площадок

23

Масштаб:
1:10000

Примечание. При оценке успешности возобновления к мелкому относят участки, если количество экземпляров до 0,5 м составляет 2/3 общего количества растений, к крупному, если экземпляры свыше 1,5 м составляют более 1/3 общего количества учтенного подроста.

## Учет хрущей в почве

Участковое лесничество Шемуршинское Лесничество Шемуршинское												
Квартал № 23 выдел № 3 плошаль выдела / 9 га												
ТУМ СОРЛ В, почва папочвенный покров купена лекорсименные колессоты лапа, выник перемения. категория площади вырубка 2018 задернелость (слабая, средняя, сильная												
качегория площади вырубка 2018 задернелость (слабая, средняя, сильная												
/пужное подчеркнуть/). Стадия хруща												
	Майский хрущ											
$N_{2}$	поколение								прим			
ям	1 лет	ние/шт/	2	летние/шт	7	3 .	летние/шт/					
	яйца	личинки	яйца	личинки	жуки	личинки	куколки	ЖУКИ				
1	<del></del>					_	·					
2	_		-	·								
3	_			·					a			
4	_											
Исполнители: 1 нах уга етка Ванюшин В. И. Водого 2 лесния 2-и кат Зартдинов U. V.												
	· · · · · · · · · · · · · · · · · · ·	2 RECHUR	2-4 Kan	3ann	GUHAR	U.U. 6	Will.					
		3			Jujus		<b>C</b>					
	•											
		s .mi										
	,	<sub>Дата</sub> 17. с	7. 201	9.1.								